


# 一、竣工図面


南面

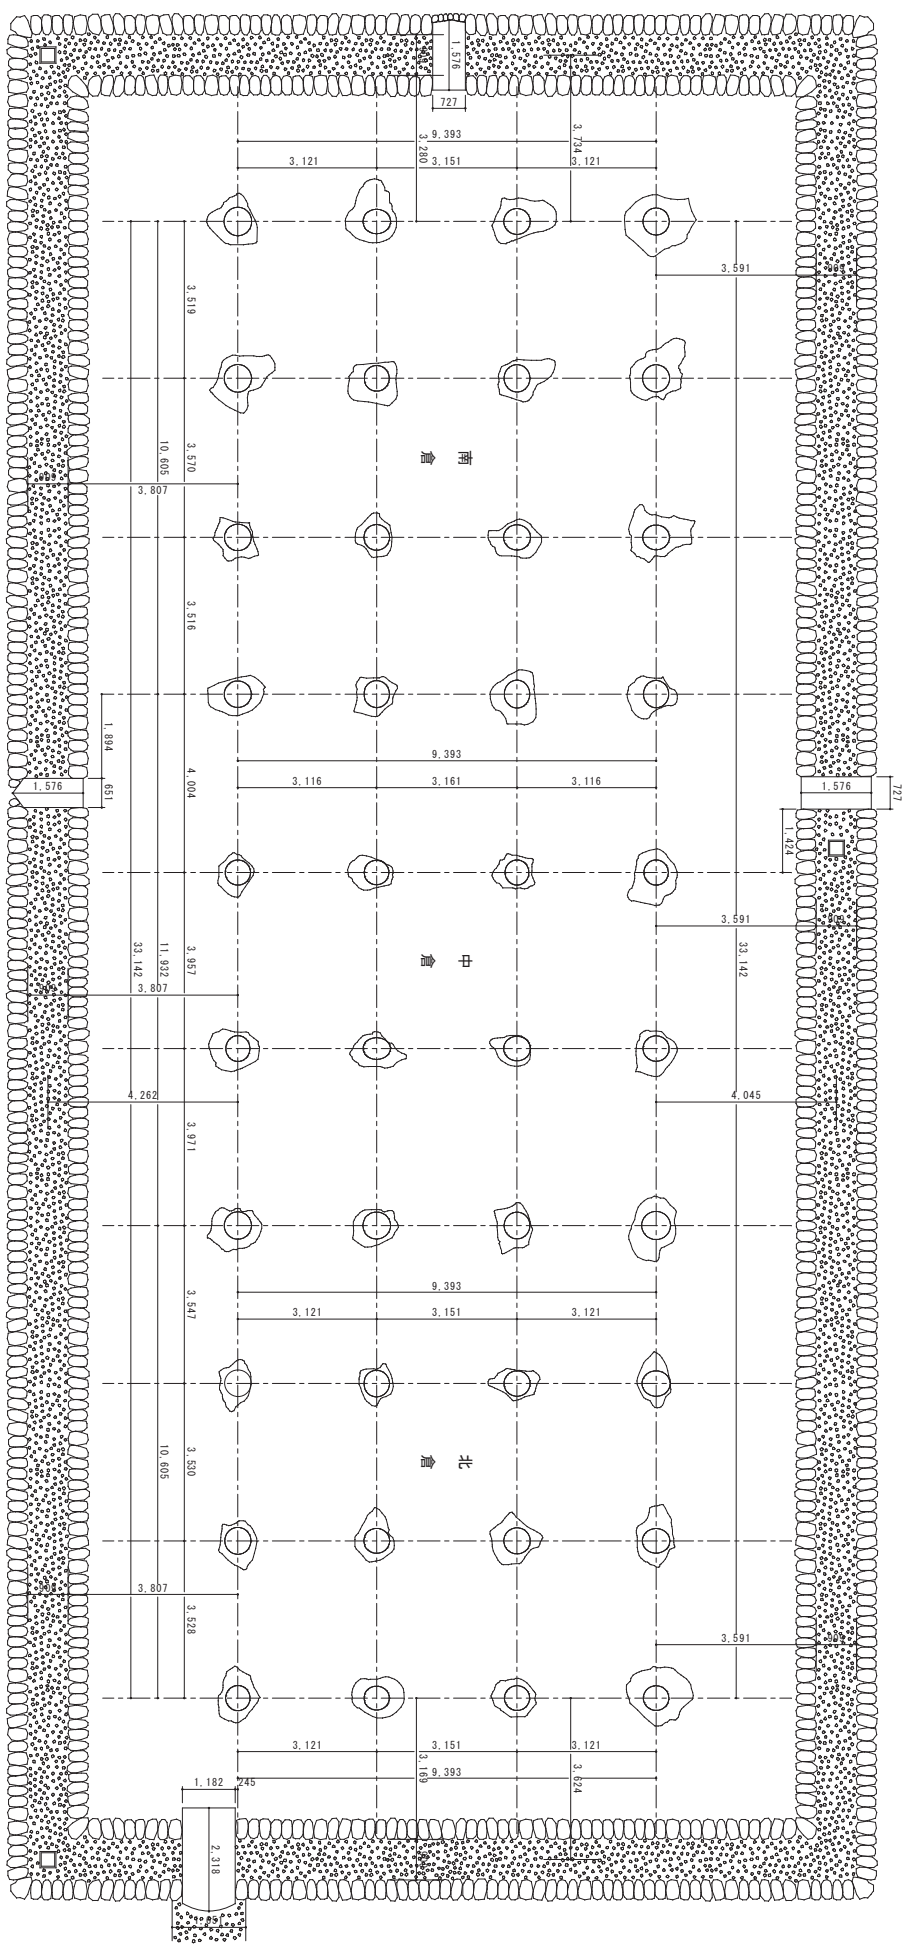



北面

西面



東面

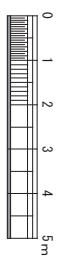


南面

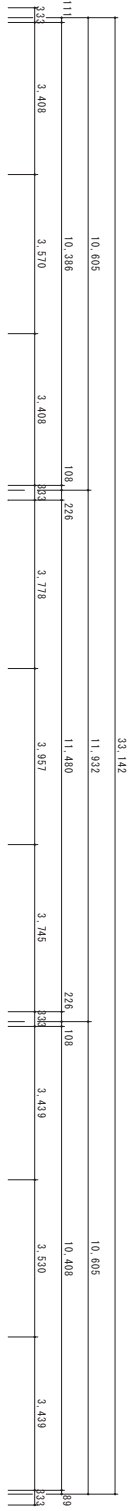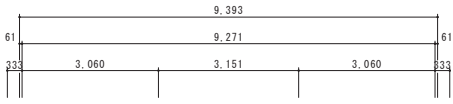

西面

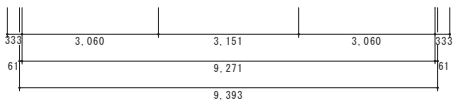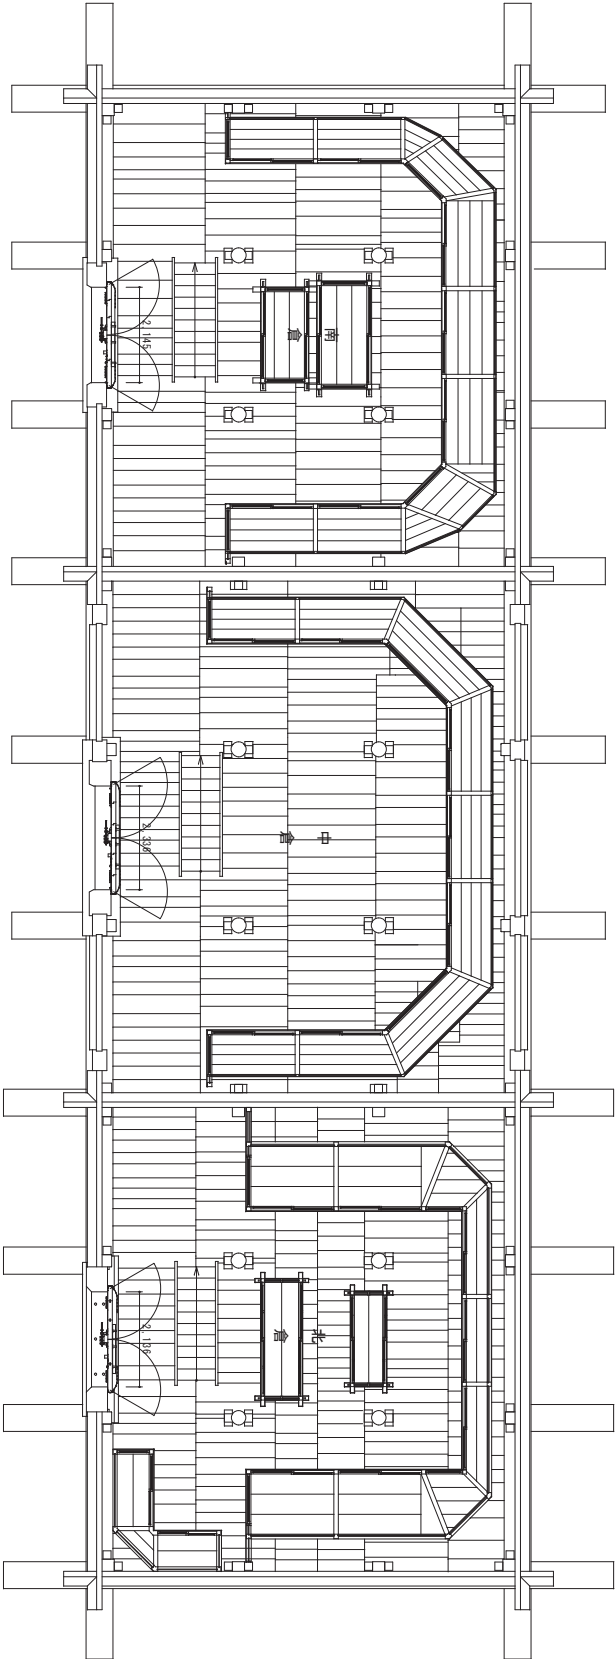

北面

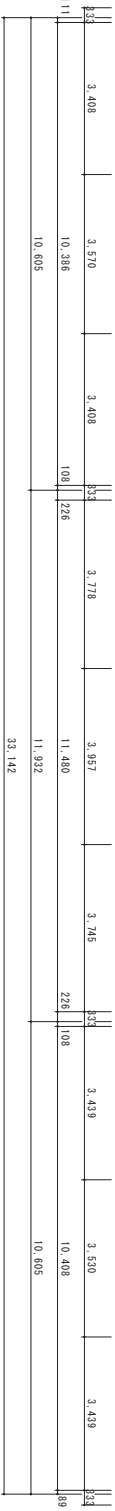


東面





東 面

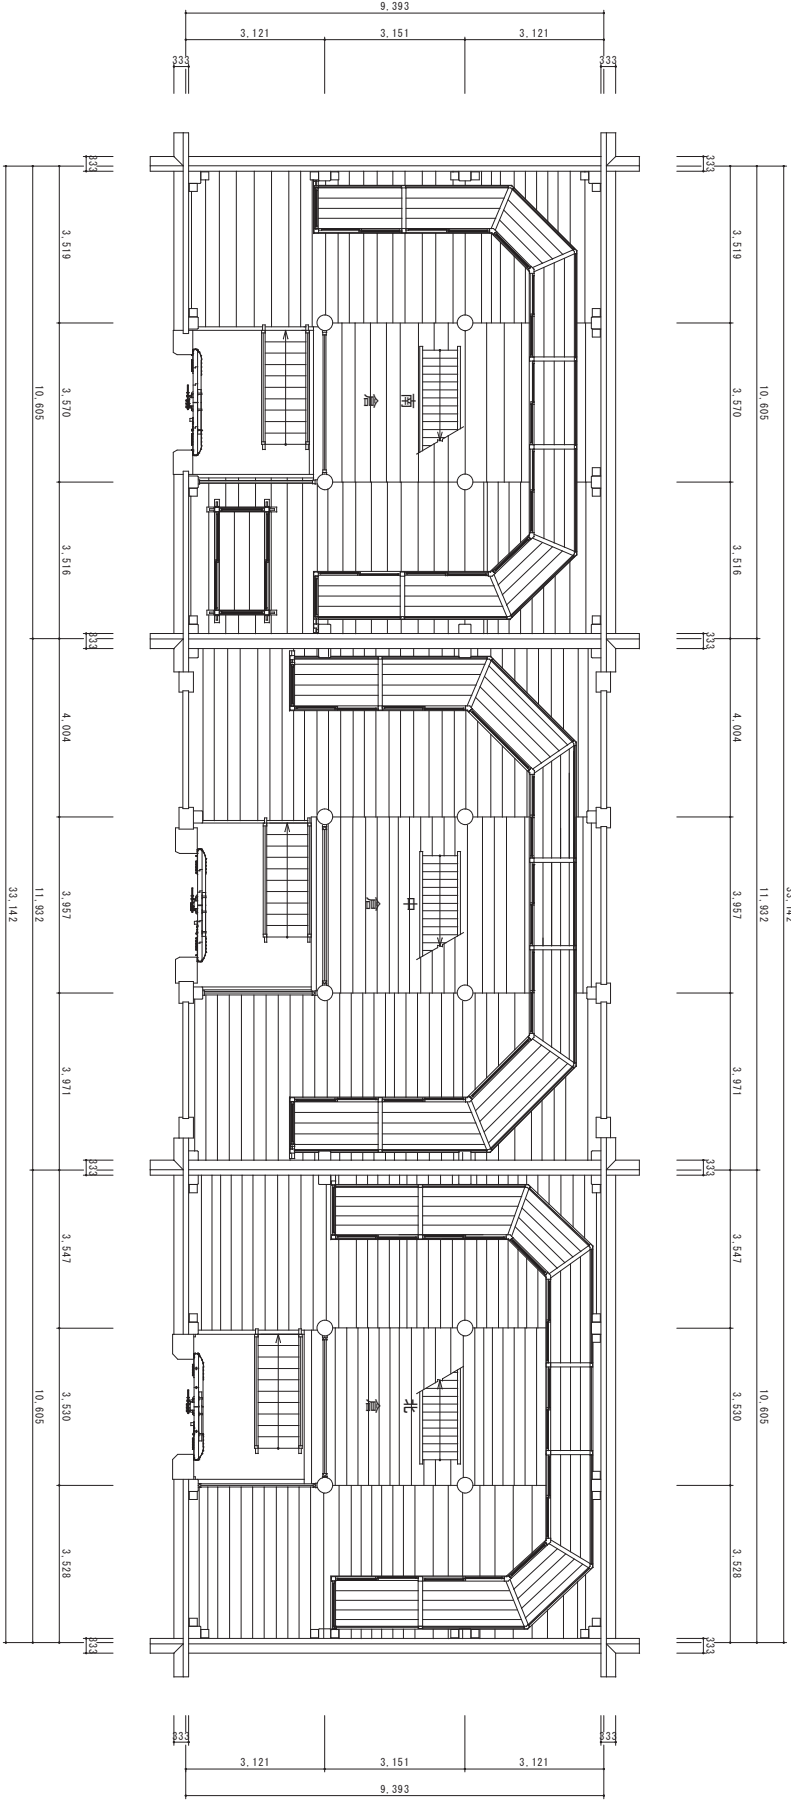


南 面

西 面

北 面

南面

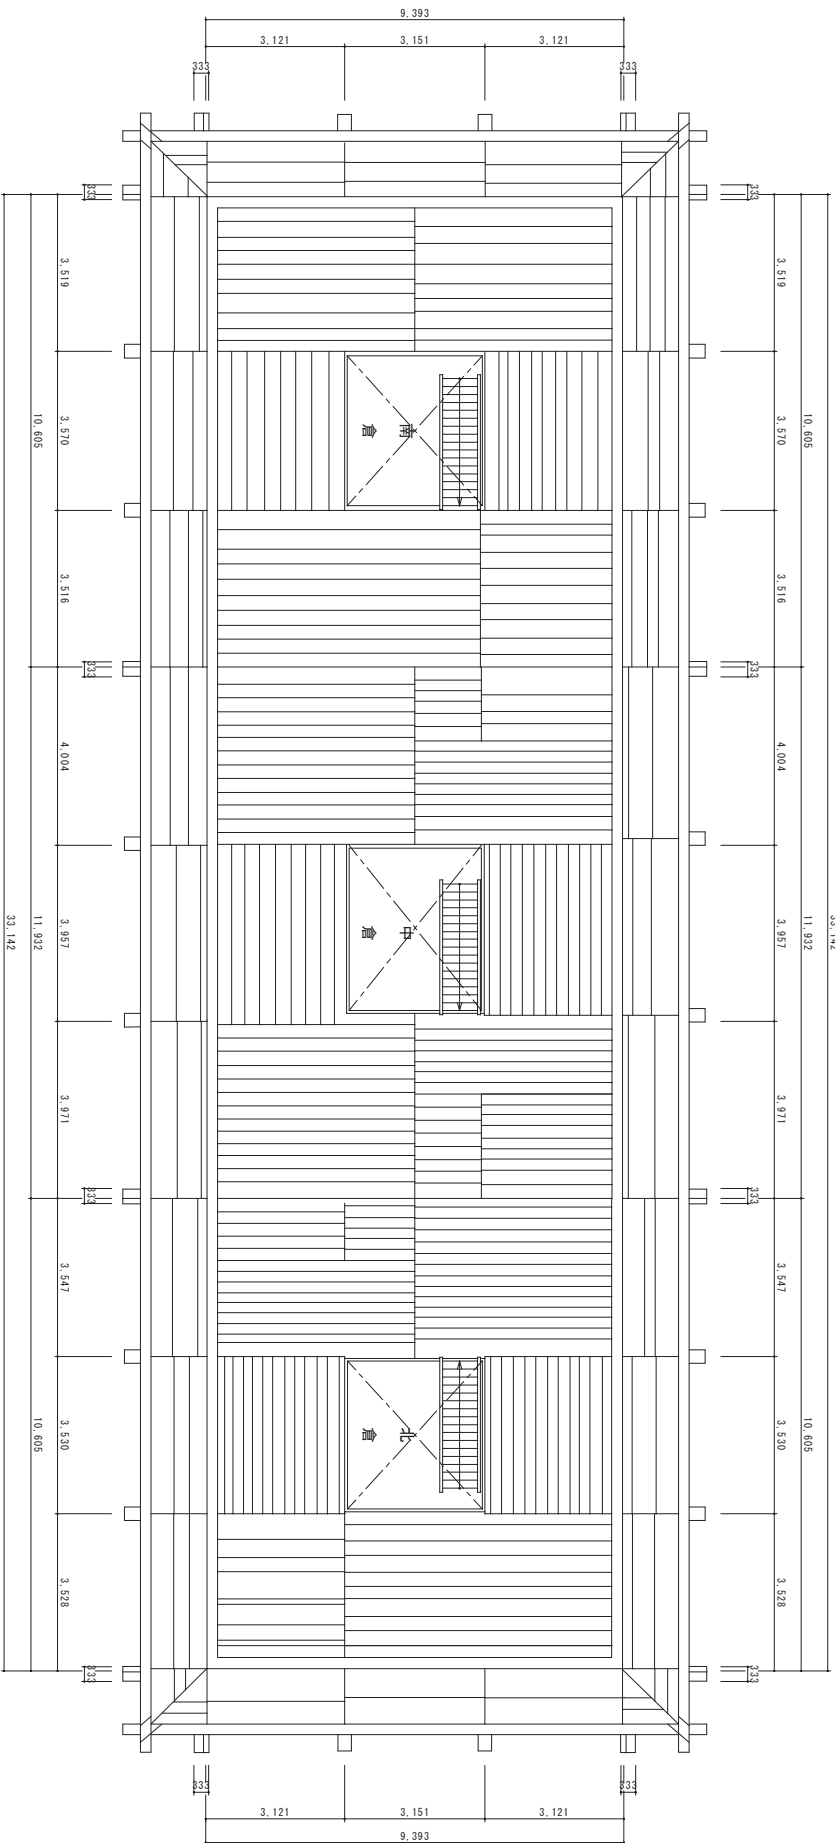


北面

西面


東面





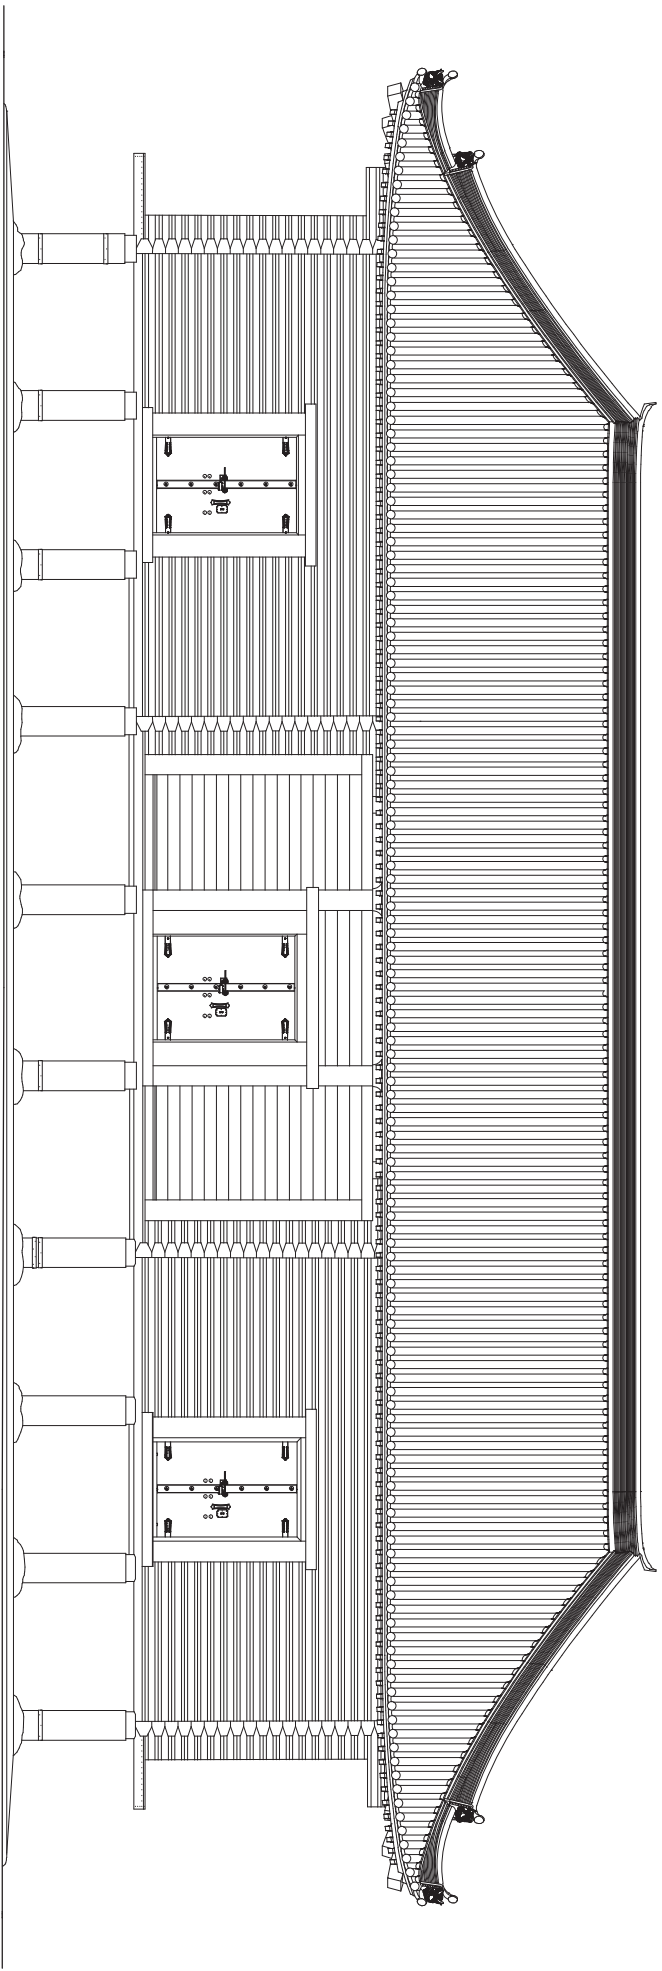

5 正倉 竣工 正面図 (東面)


6 正倉 竣工 側面図 (南面)

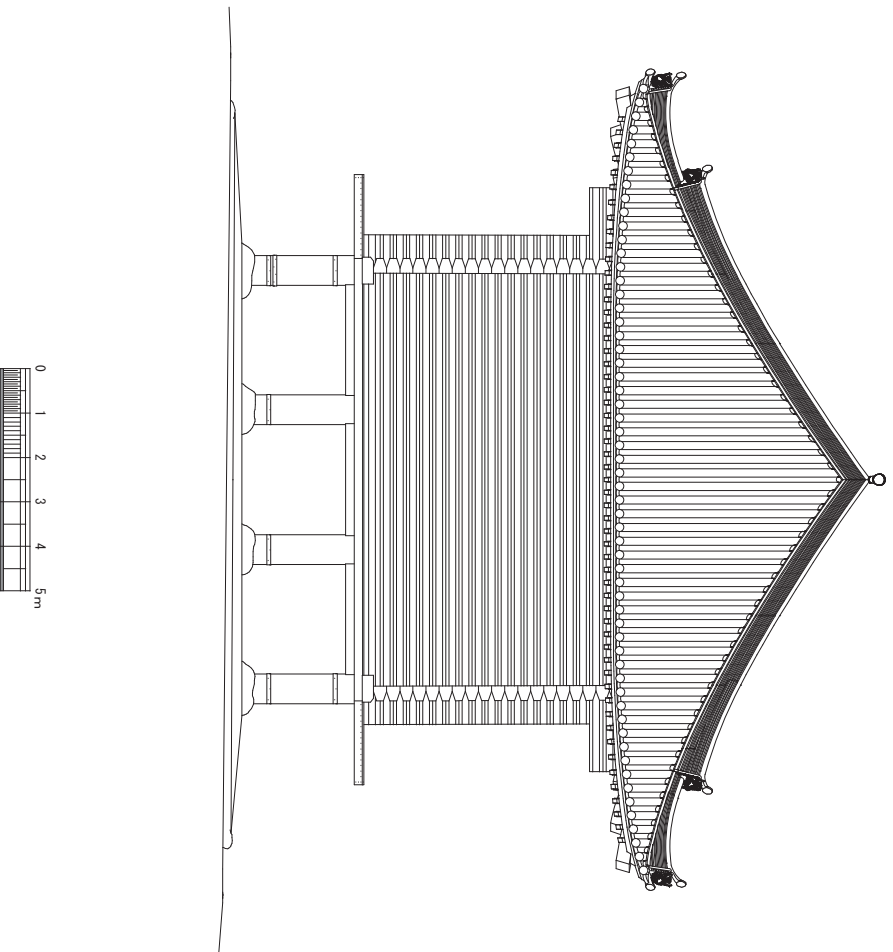

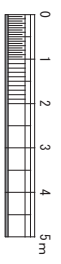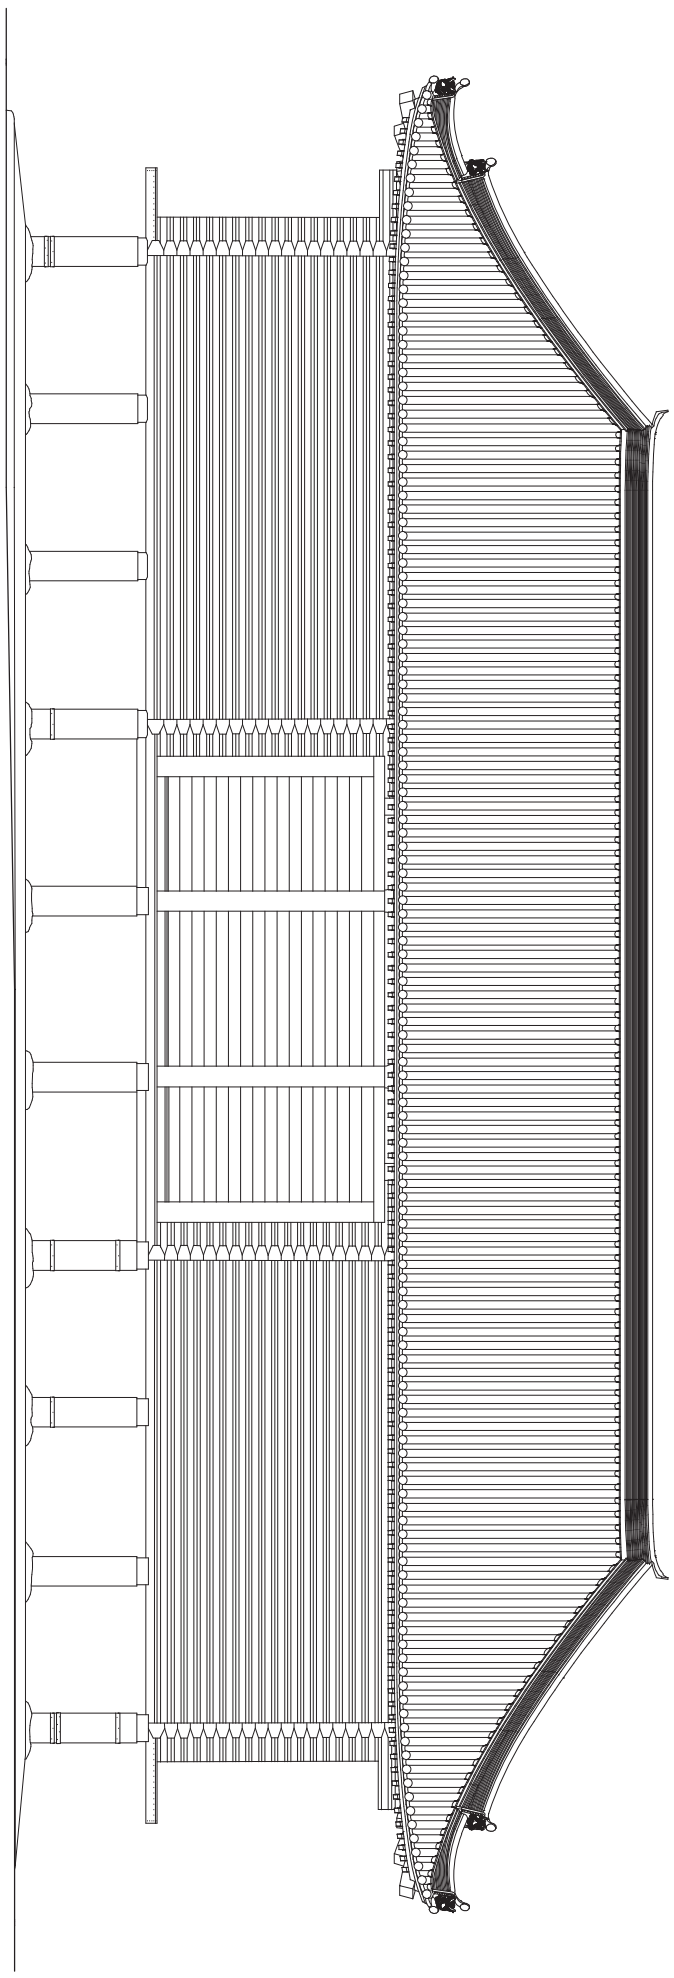


7 正倉 竣工 背面図 (西面)




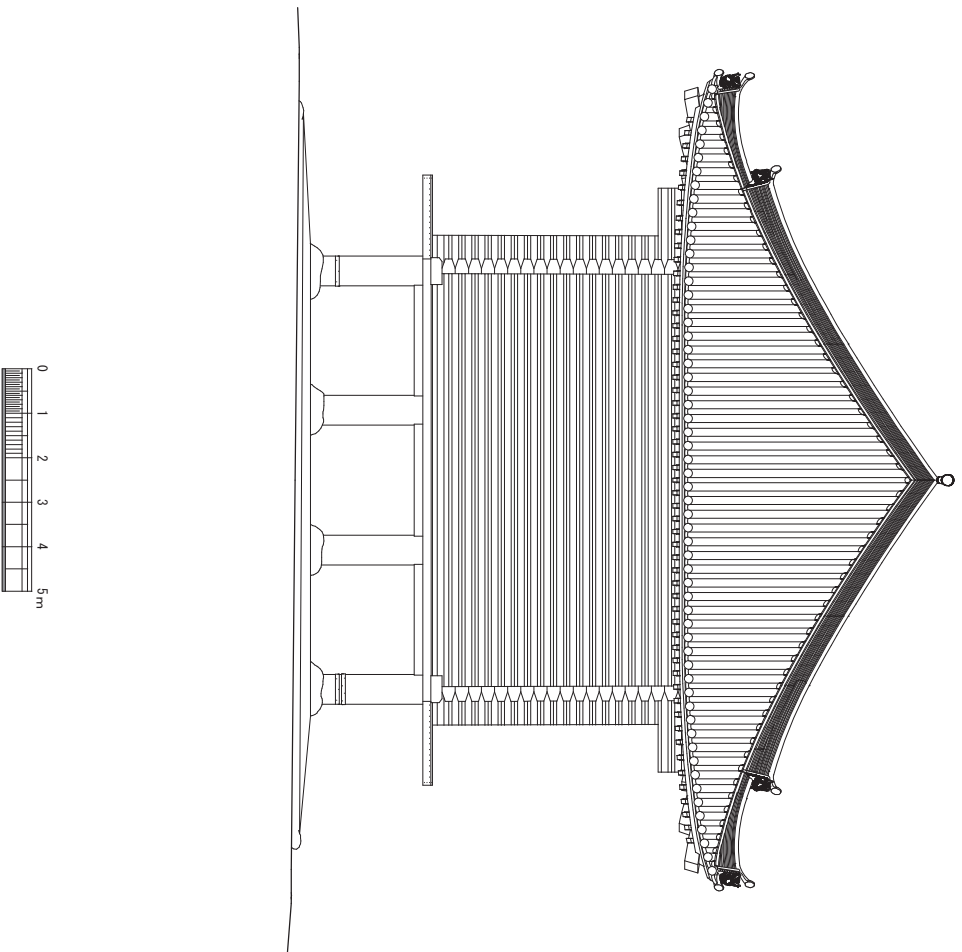



9 正倉 竣工 桁行断面図 (東向)

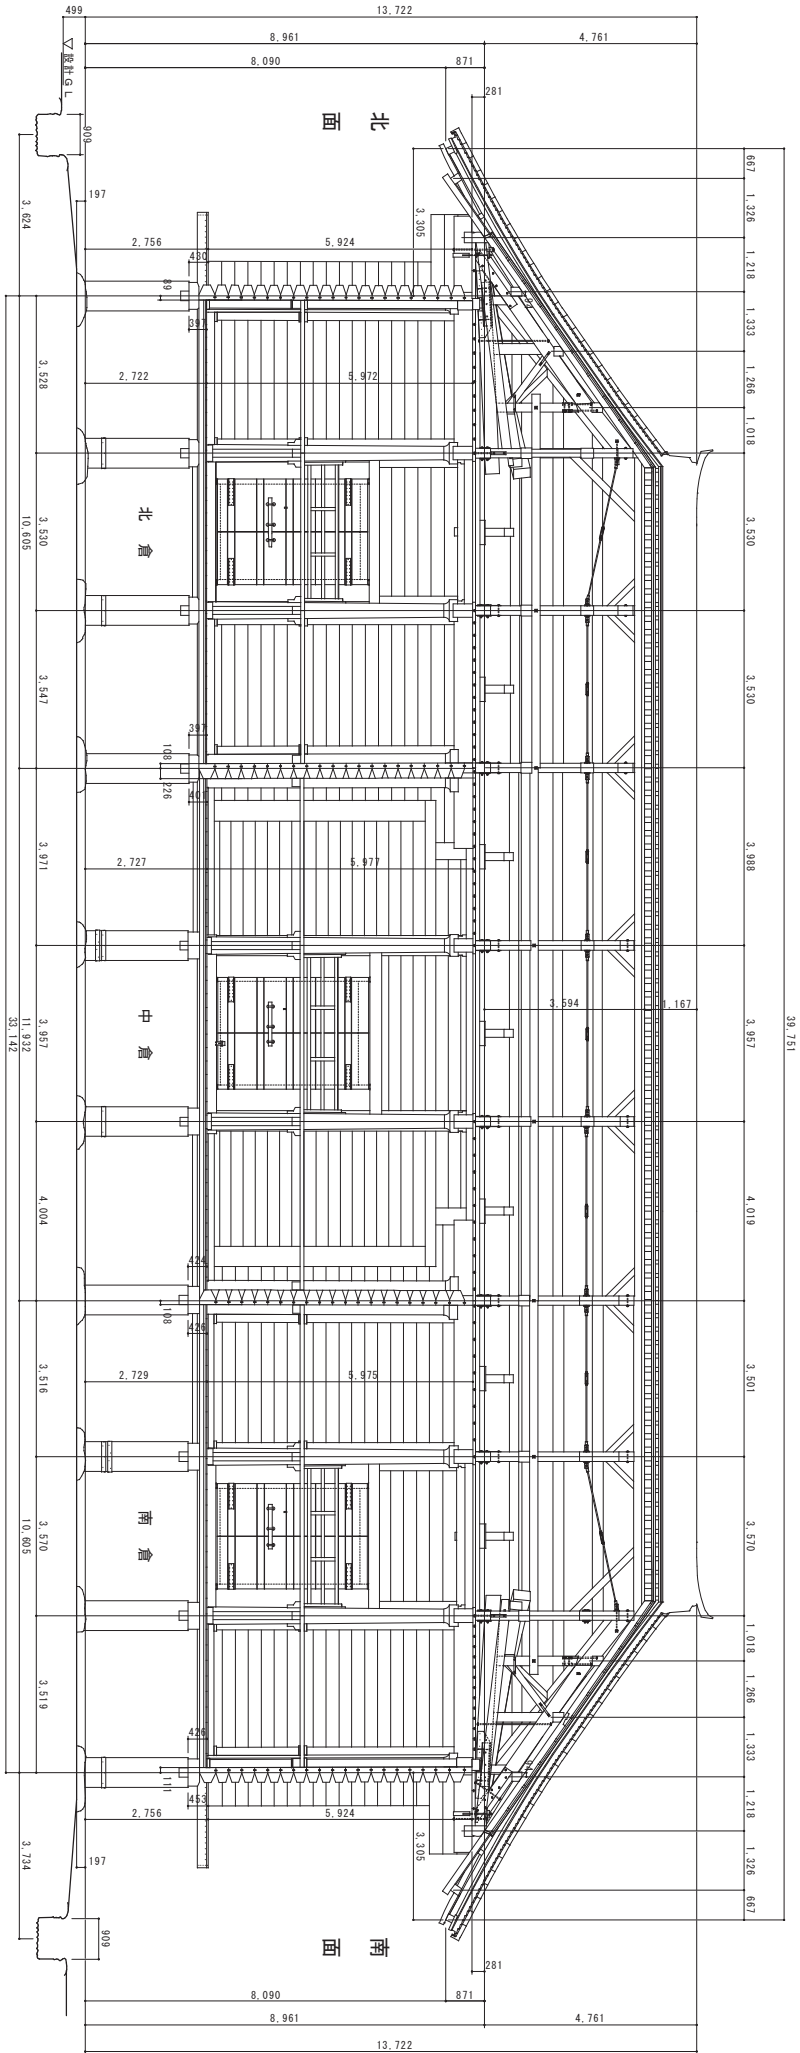


10 正倉 竣工 桁行断面図 (西向)


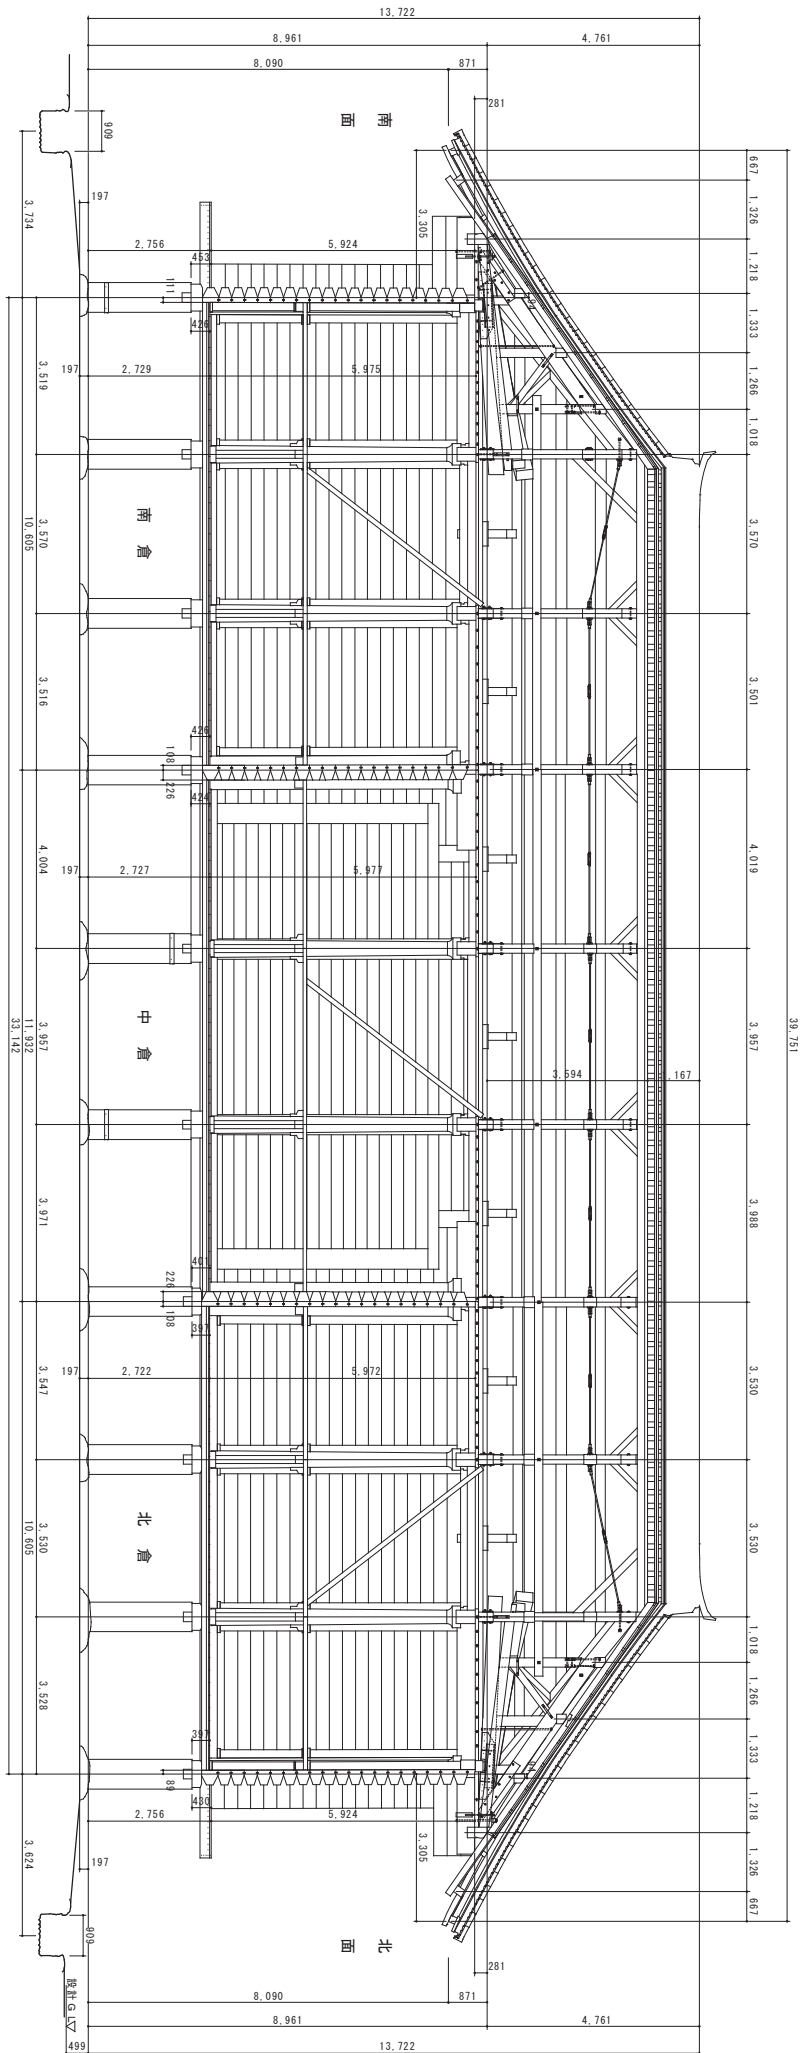


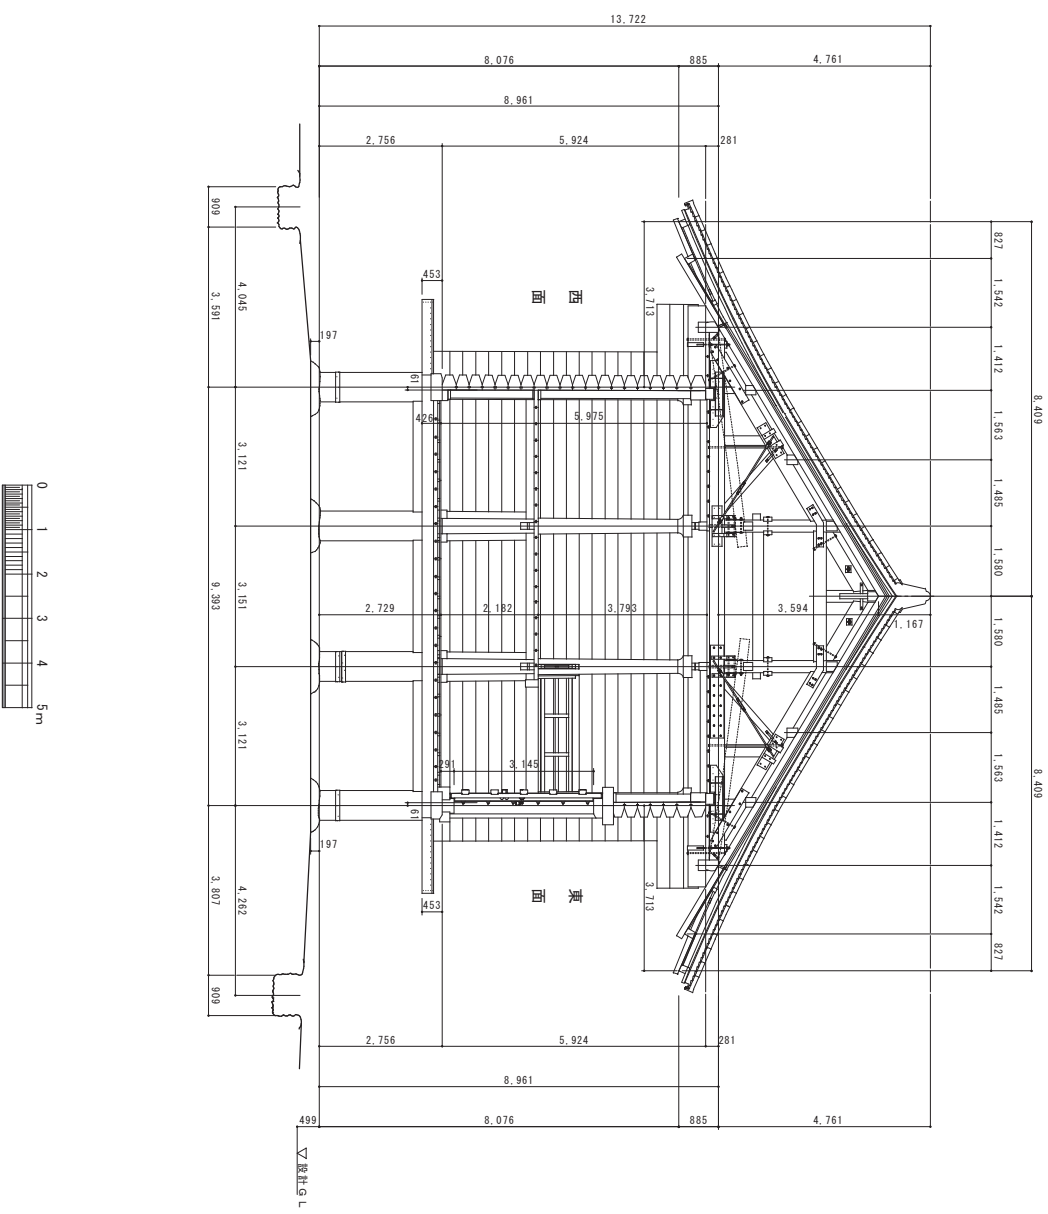

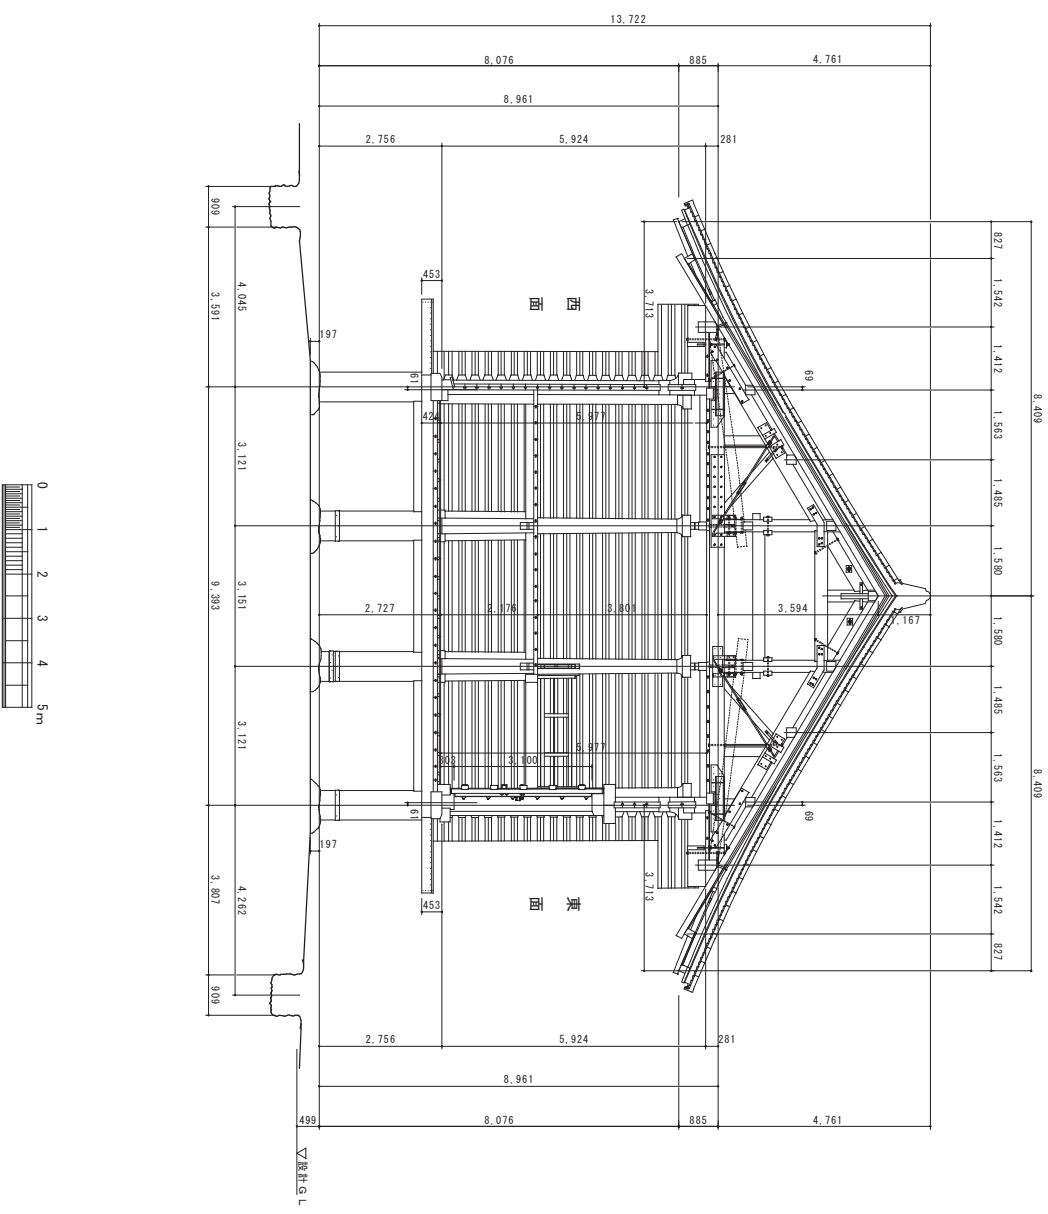


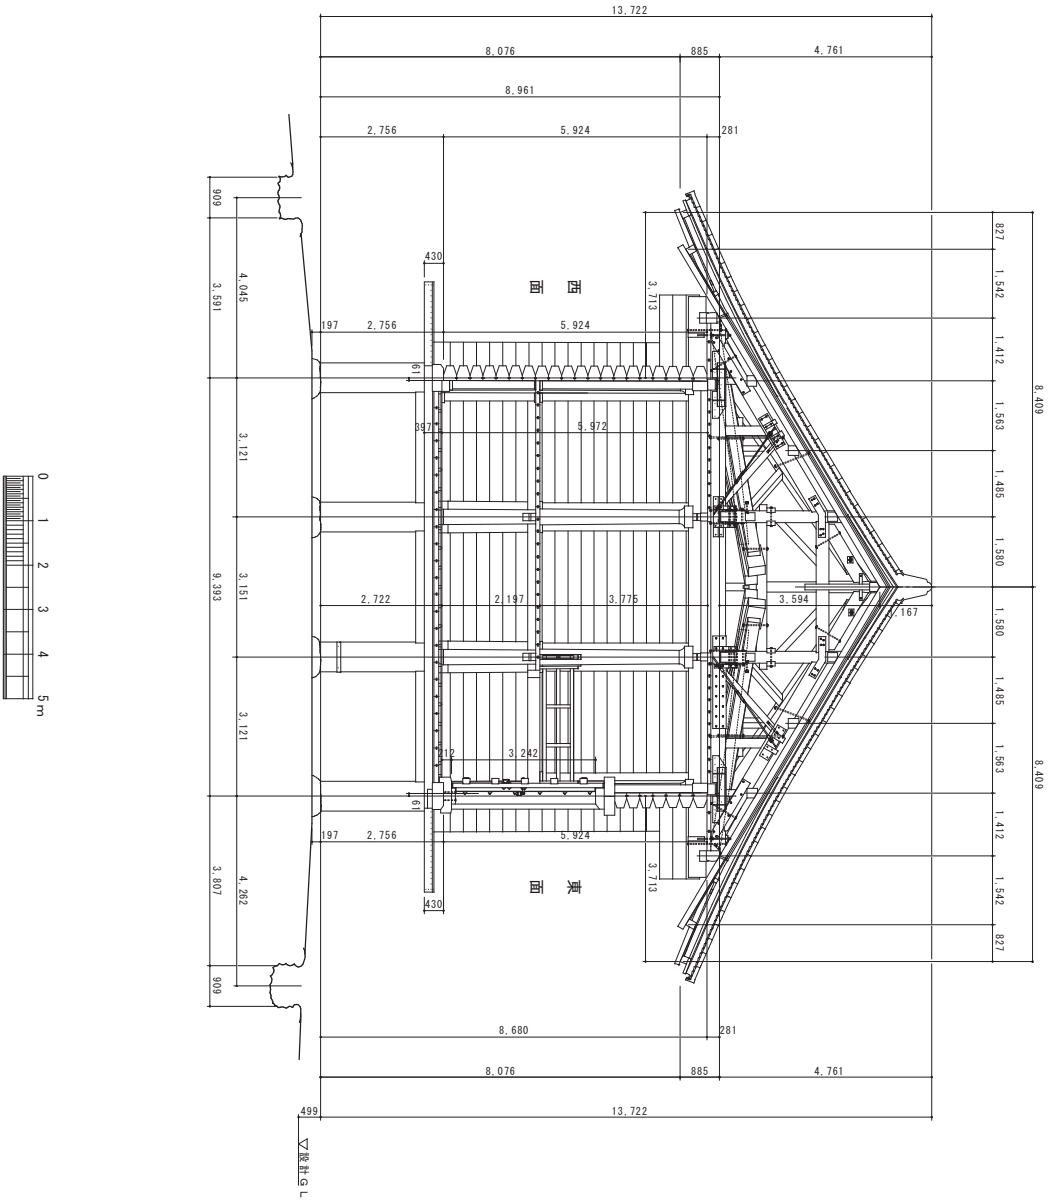


南面  
9.393

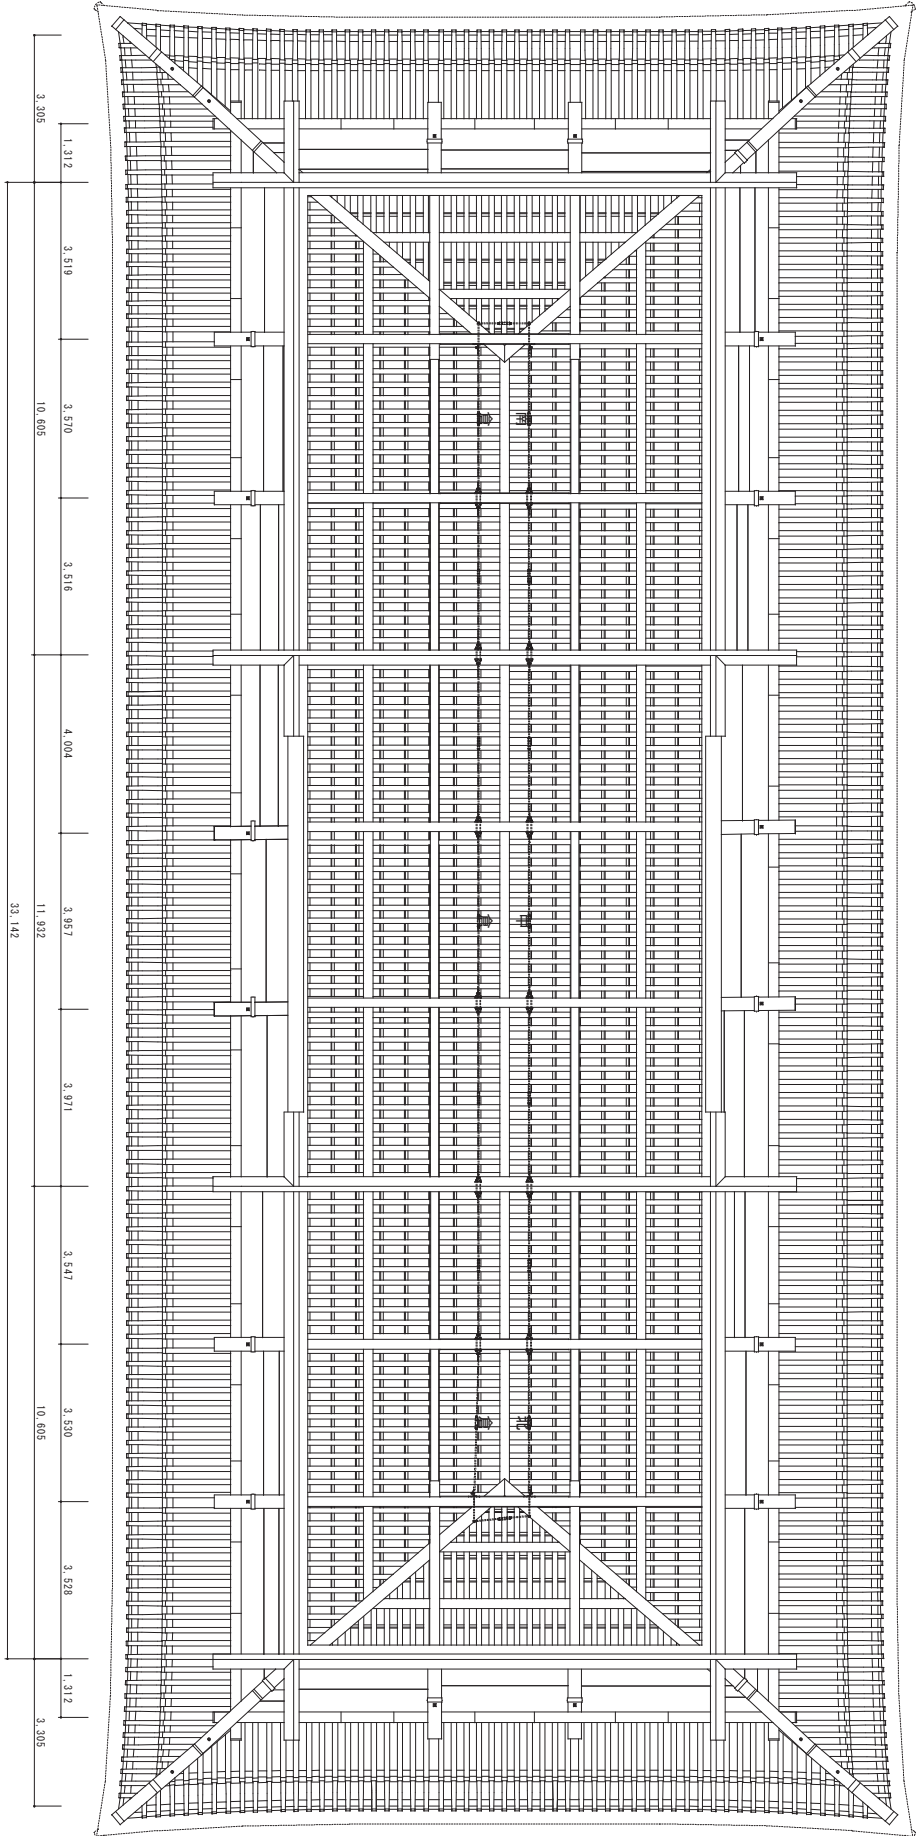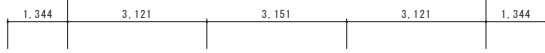


西面  
33.142

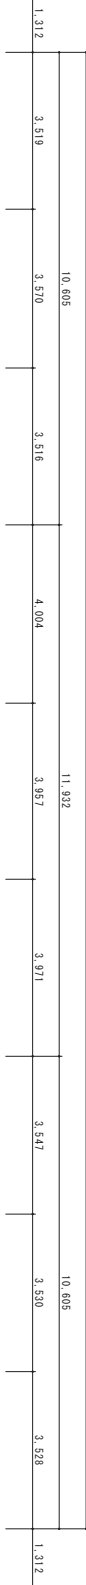


北面  
9.393

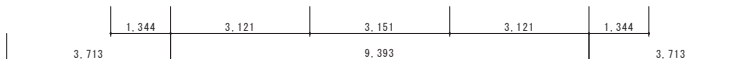

東面  
33.142

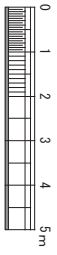

南面

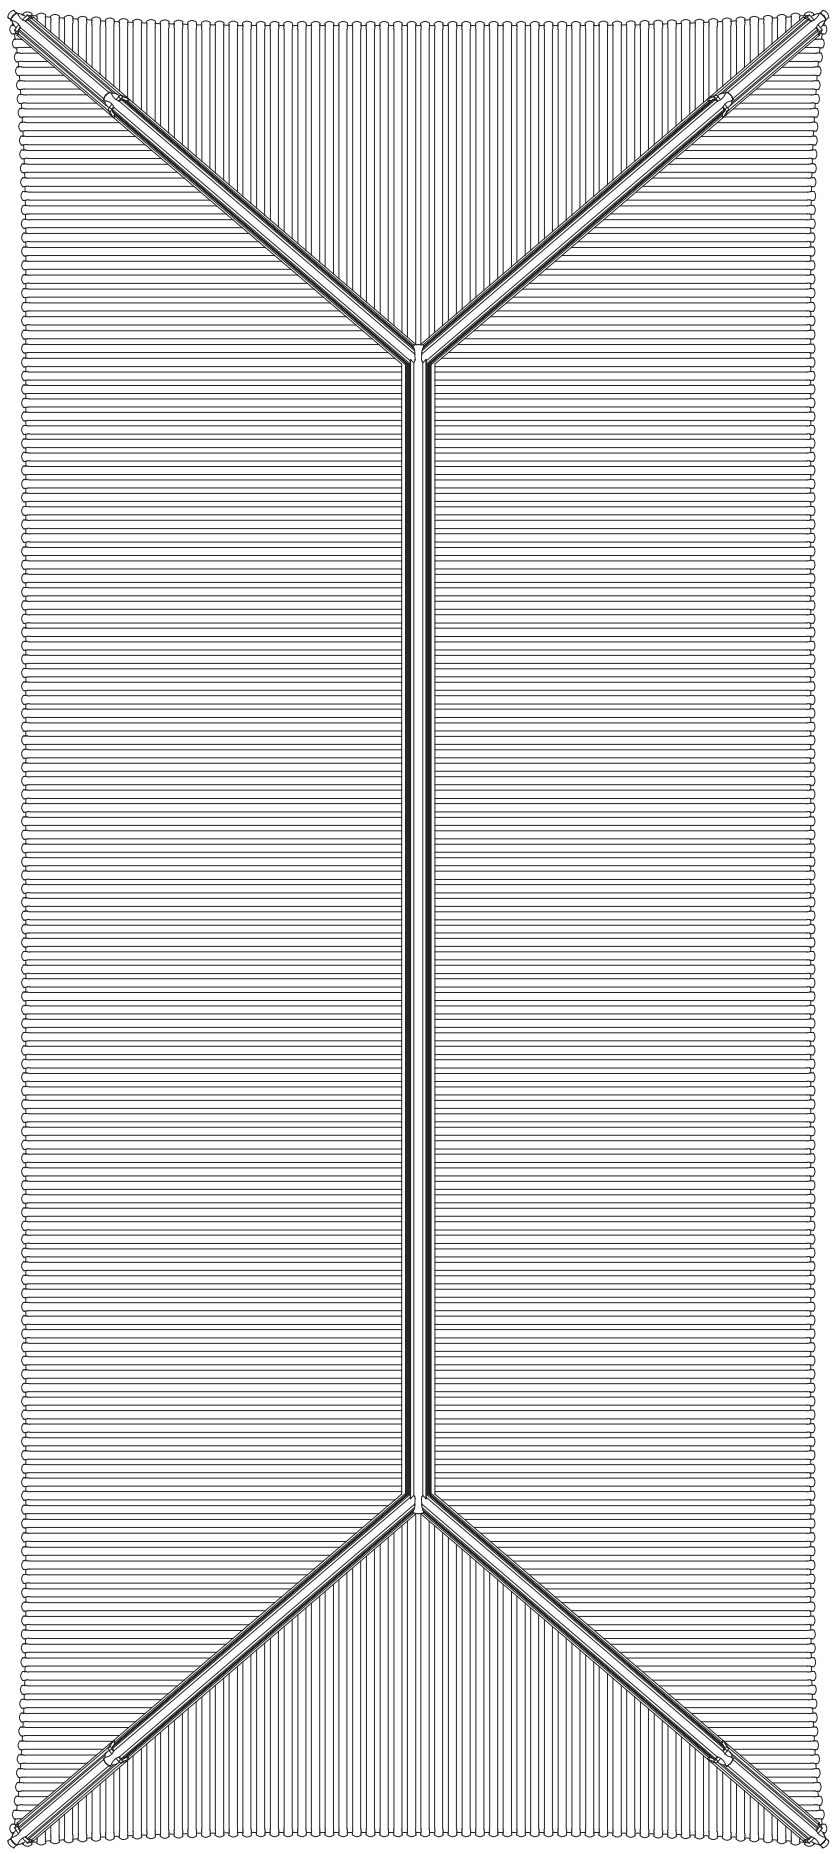

北面

西面

東面

